


Oznaczenie urządzenia	Q1	Q2	Q1	Q2	Q3	Q4	Q5	Q6	Q6
Oznaczenie zacisku		TON-3	1.6	1.7	1.8	1.9	1.10		TSN-3
Opis		Tor oświetlenia normalnego	Oświetlenie	Oświetlenie	Oświetlenie	Oświetlenie	Oświetlenie	Rezerwa	Tor siłowy normalny
Moc									
Długość kabla									
Przekrój przewodu	YDY5x4		YDY3x1,5	YDY3x1,5	YDY3x1,5	YDY3x1,5	YDY3x1,5		
Typ kabla									
Typ izolacji kabla									





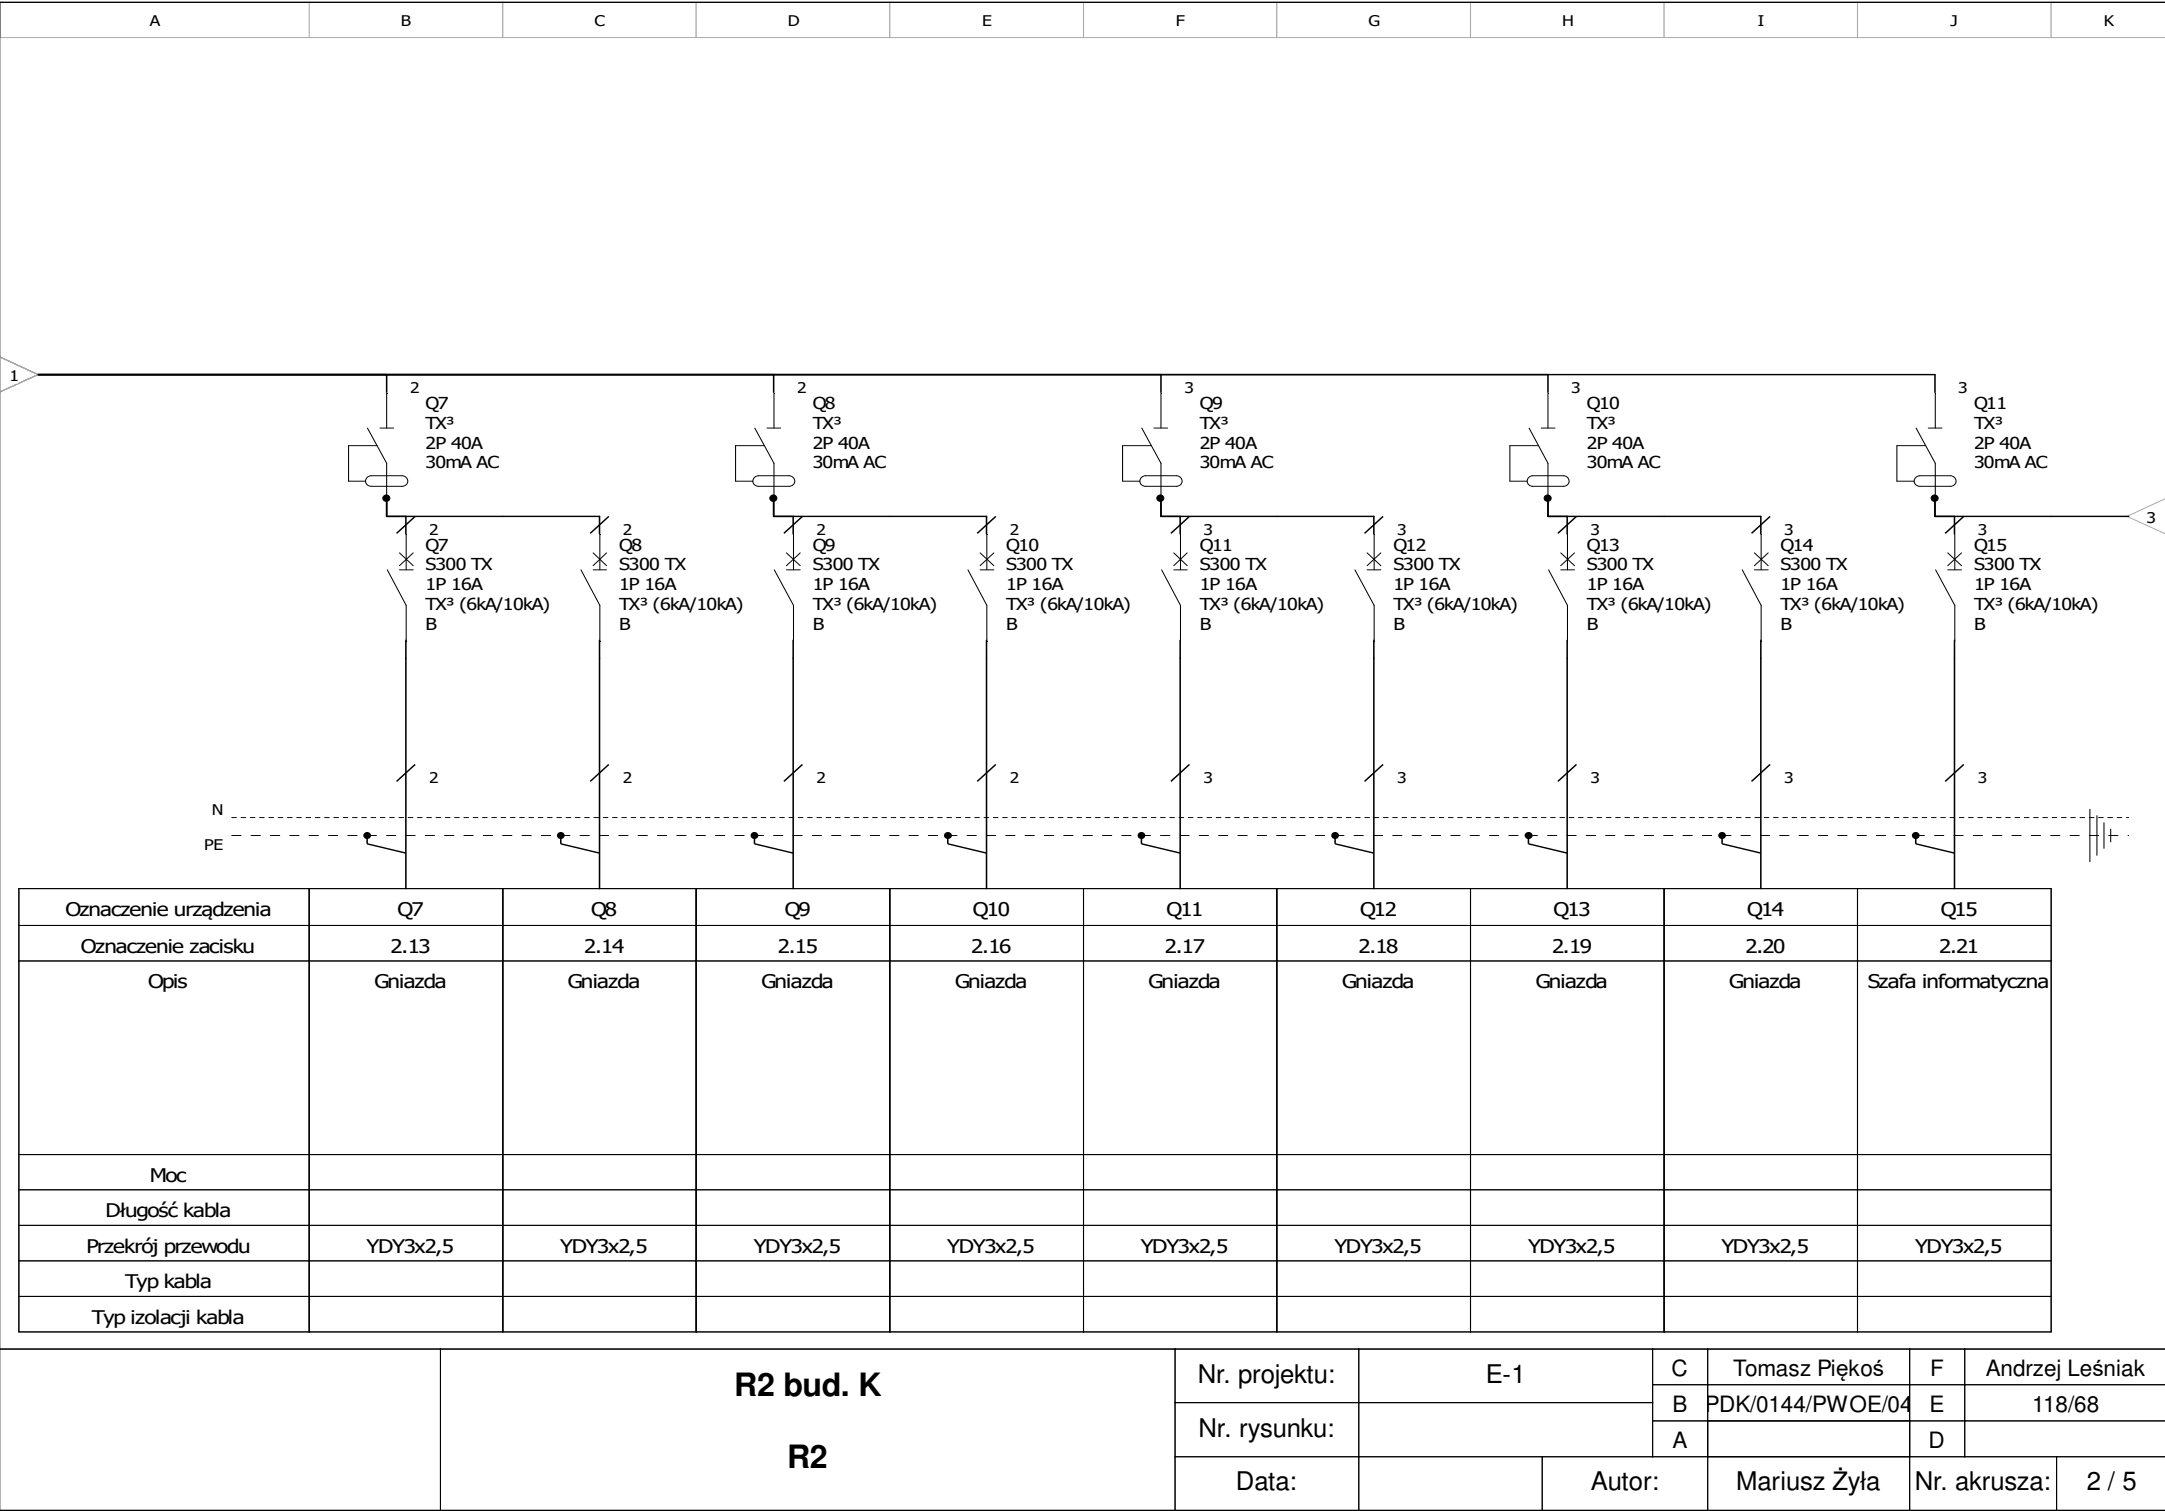

Lista urządzeń Legrand

Producent	Referencja	Opis	Ilość
Legrand	020051	PASEK ZAŚLEPEK 24M	1
Legrand	020063	XL3 160 ROZDZ. WNEKOWA 3R	1
Legrand	403355	WYŁ. S301 TX3 6000A B10 1P	8
Legrand	403357	WYŁ. S301 TX3 6000A B16 1P	10
Legrand	406419	ROZŁ. IZOL. FR301 32A 1P	2
Legrand	406420	ROZŁ. IZOL. FR301 40A 1P	1
Legrand	406465	ROZŁ. IZOL. FR303 32A 3P	1
Legrand	411509	P302 TX3 25A 30MA 2P AC	4
Legrand	411510	P302 TX3 40A 30MA 2P AC	5